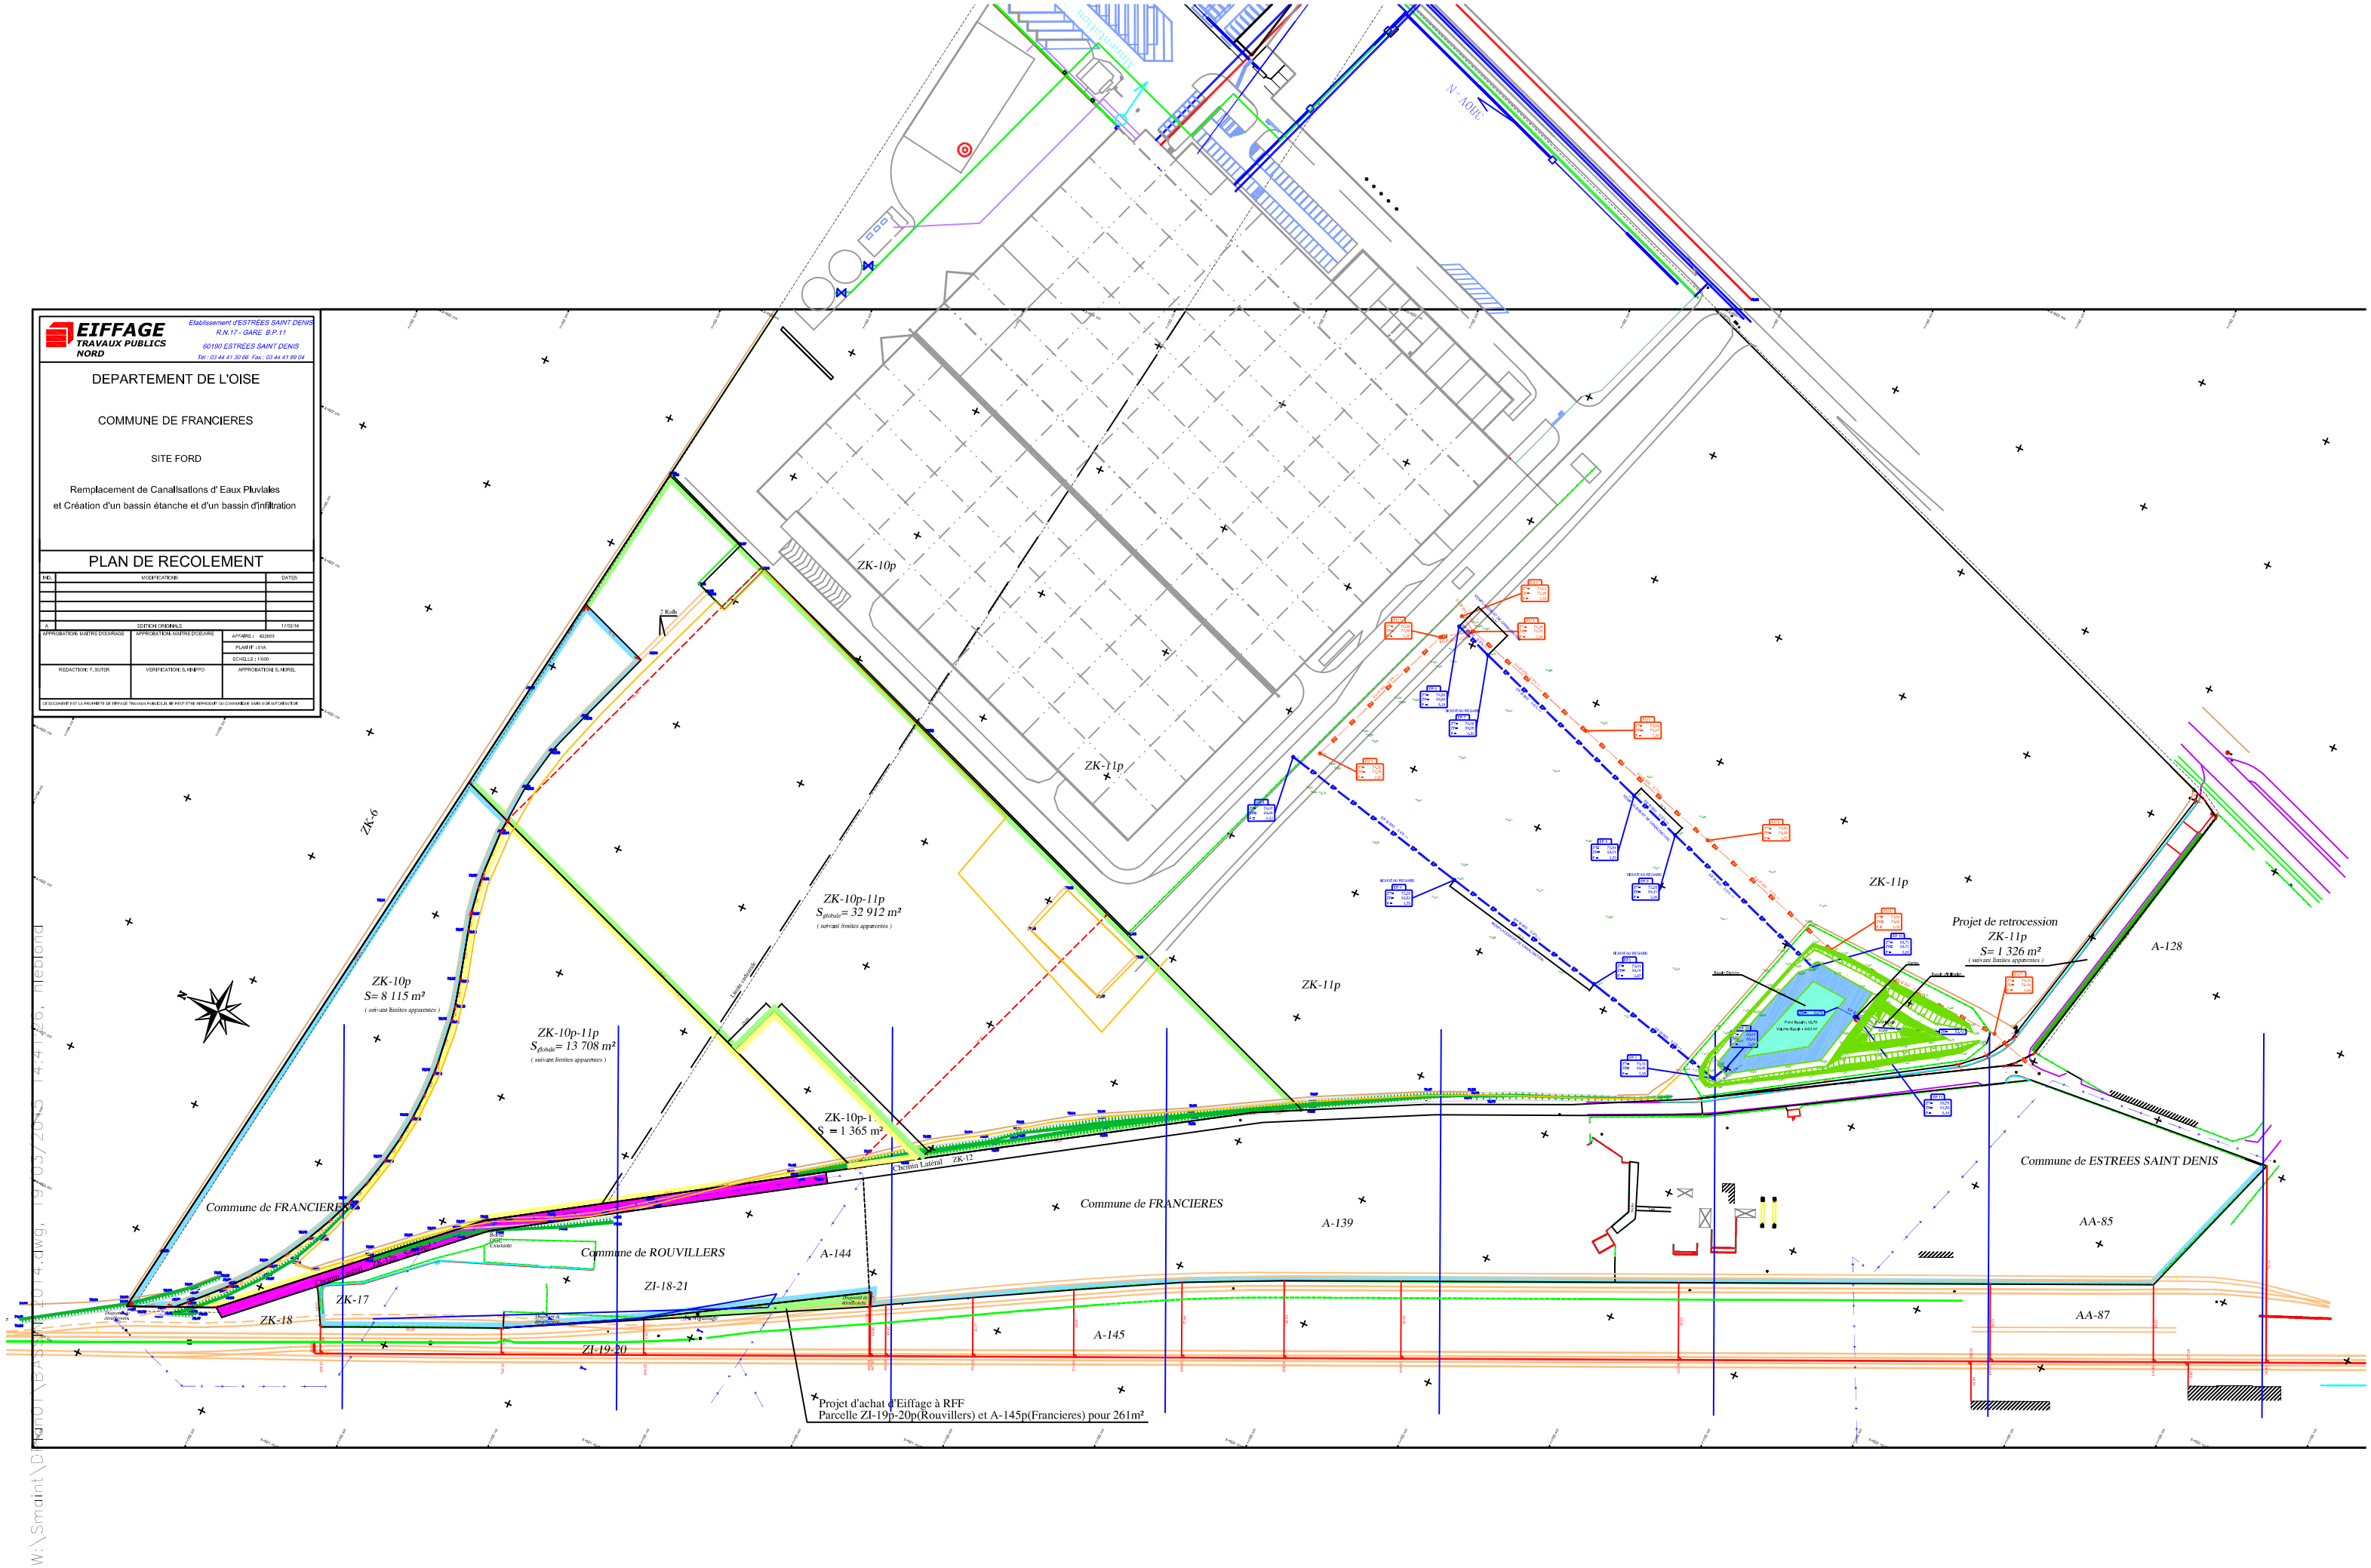
EIFFAGE
TRAVAUX PUBLICS
NORD
Etablissement d'ESTREES SAINT DENIS
R.N.17 - GARE B.P.11
60190 ESTREES SAINT DENIS
Tél : 03 44 41 30 66 Fax : 03 44 41 99 04
DEPARTEMENT DE L'OISE
COMMUNE DE FRANCIERES
SITE FORD
Remplacement de Canalisations d' Eaux Pluviales
et Création d'un bassin étanche et d'un bassin d'infiltration
PLAN DE RECOLEMENT
IND.
MODIFICATIONS
DATES
A
EDITION ORIGINALE
17/02/14
APPROBATION: MAITRE D'OUVRAGE
APPROBATION: MAITRE D'OEUVRE
APPAIRE : 422503
PLAN N° : 01A
ECHELLE : 1/500
REDACTION: F. SUTER
VERIFICATION: S. KINIFFO
APPROBATION: S. NOREL
CE DOCUMENT EST LA PROPRIETE DE EIFFAGE TRAVAUX PUBLICS. IL NE PEUT ETRE REPRODUIT OU COMMUNIQUE SANS SON AUTORISATION
ZK-10p
ZK-11p
ZK-6
ZK-10p-11p
$S_{globale}$= 32 912 m²
(suivant limites apparentes)
ZK-10p
S= 8 115 m²
(suivant limites apparentes)
ZK-10p-11p
$S_{globale}$= 13 708 m²
(suivant limites apparentes)
ZK-10p-11
S = 1 365 m²
Projet de retrocession
ZK-11p
S= 1 326 m²
(suivant limites apparentes)
A-128
Commune de FRANCIERES
Commune de ROUVILLERS
Commune de FRANCIERES
Commune de ESTREES SAINT DENIS
A-139
A-144
A-145
AA-85
AA-87
ZK-17
ZK-18
ZI-18-21
ZI-19-20
Chemin Latéral ZK-12
Projet d'achat d'Eiffage à RFF
Parcelle ZI-19p-20p(Rouvillers) et A-145p(Francieres) pour 261m²